


10.05.2016

Liegenschaft
Flst.: ####
Kirchweg 34
88213 Ravensburg

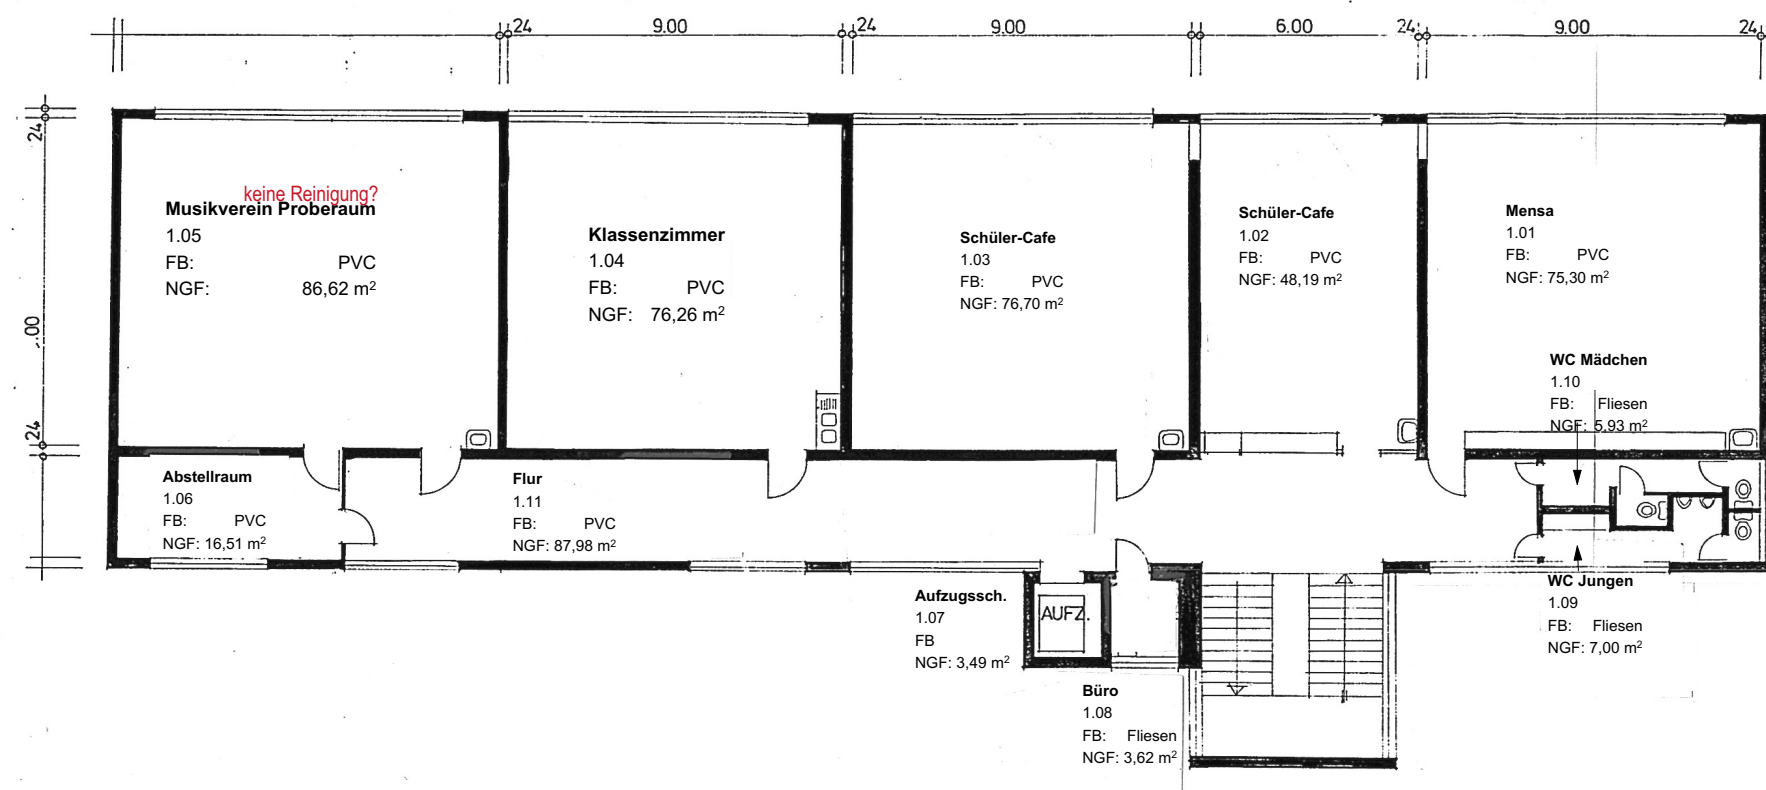

1. Obergeschoss

Maßstab 1:200

Stand
2008

Bestandsplan

026-02 Grund- und
Hauptschule Eschach -
ehem. KBZO-Geb.