


13.09.2016

**Liegenschaft**  
Flst.: 951/1  
Tettnanger Straße 365/1  
88212 Ravensburg

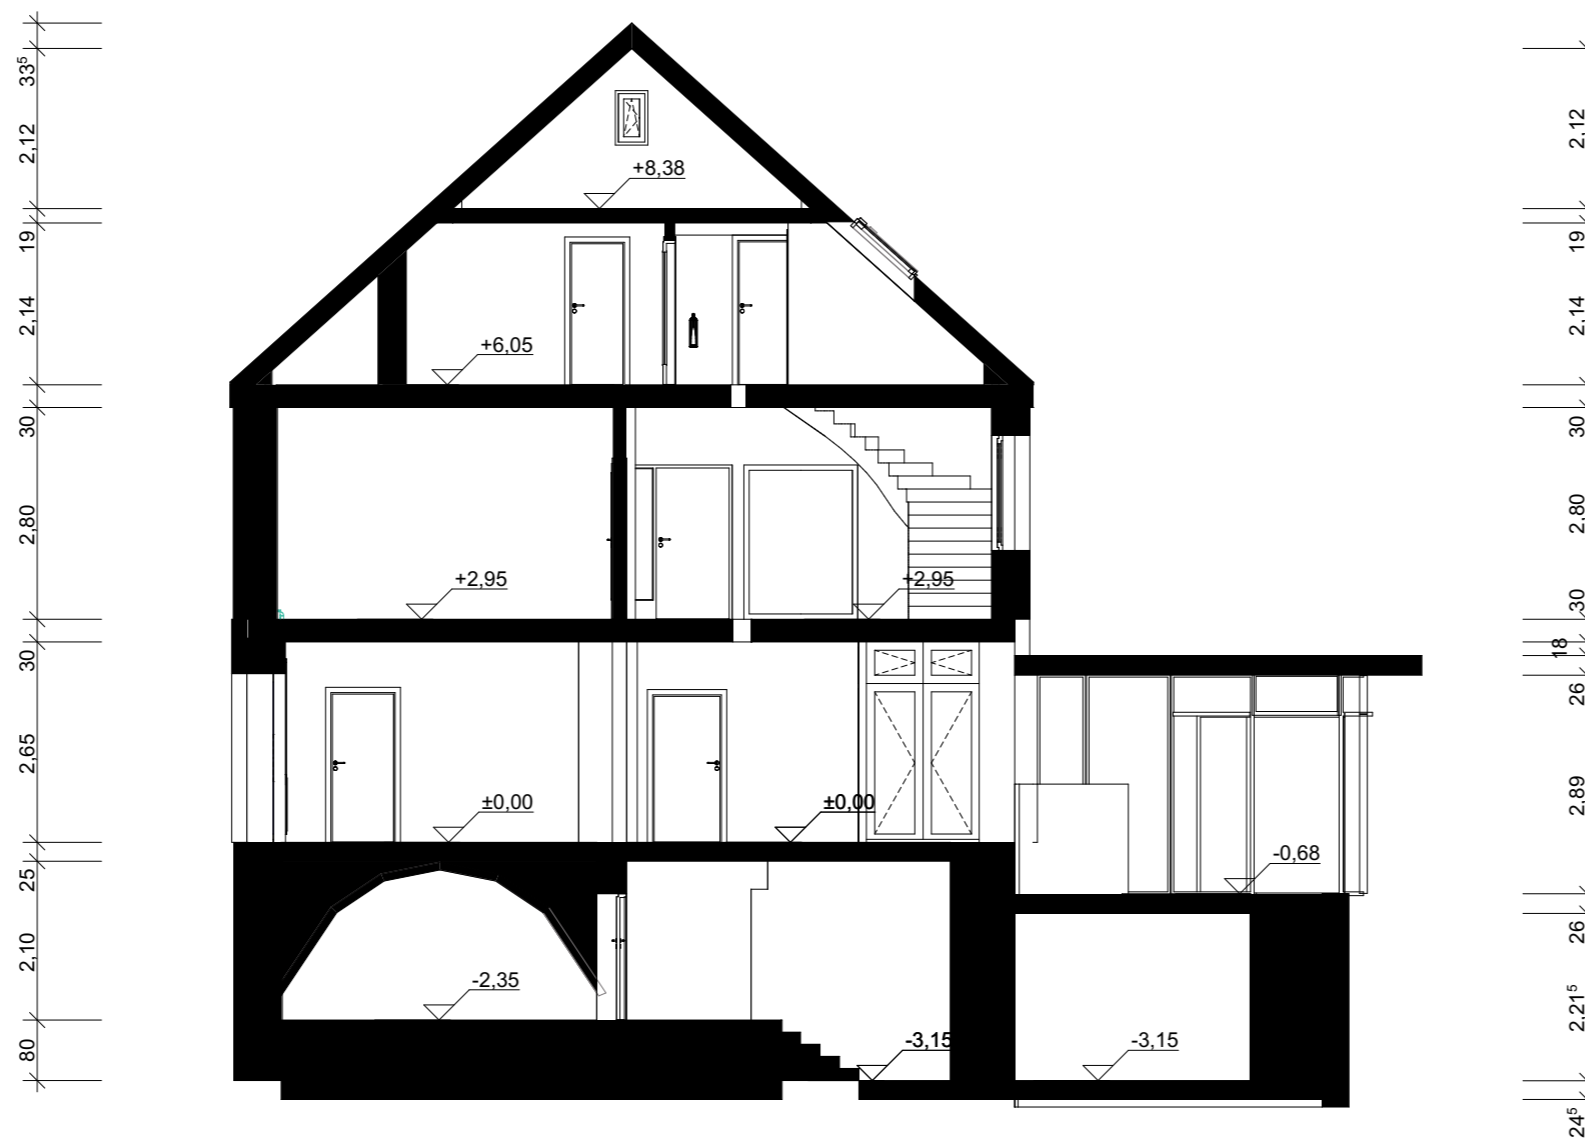

**Schnitt 12 nach  
Umbau**  
Maßstab 1:100

**Stand**  
07/2016

**Bestandsplan**