


Kreis: Ravensburg  
 Stadt: Ravensburg  
 Gemarkung: Taldorf  
 BPlan: "Leim - Nord"

# LAGEPLAN

Zeichnerischer Teil zum Bauantrag  
 (§ 4 LBOVVO)

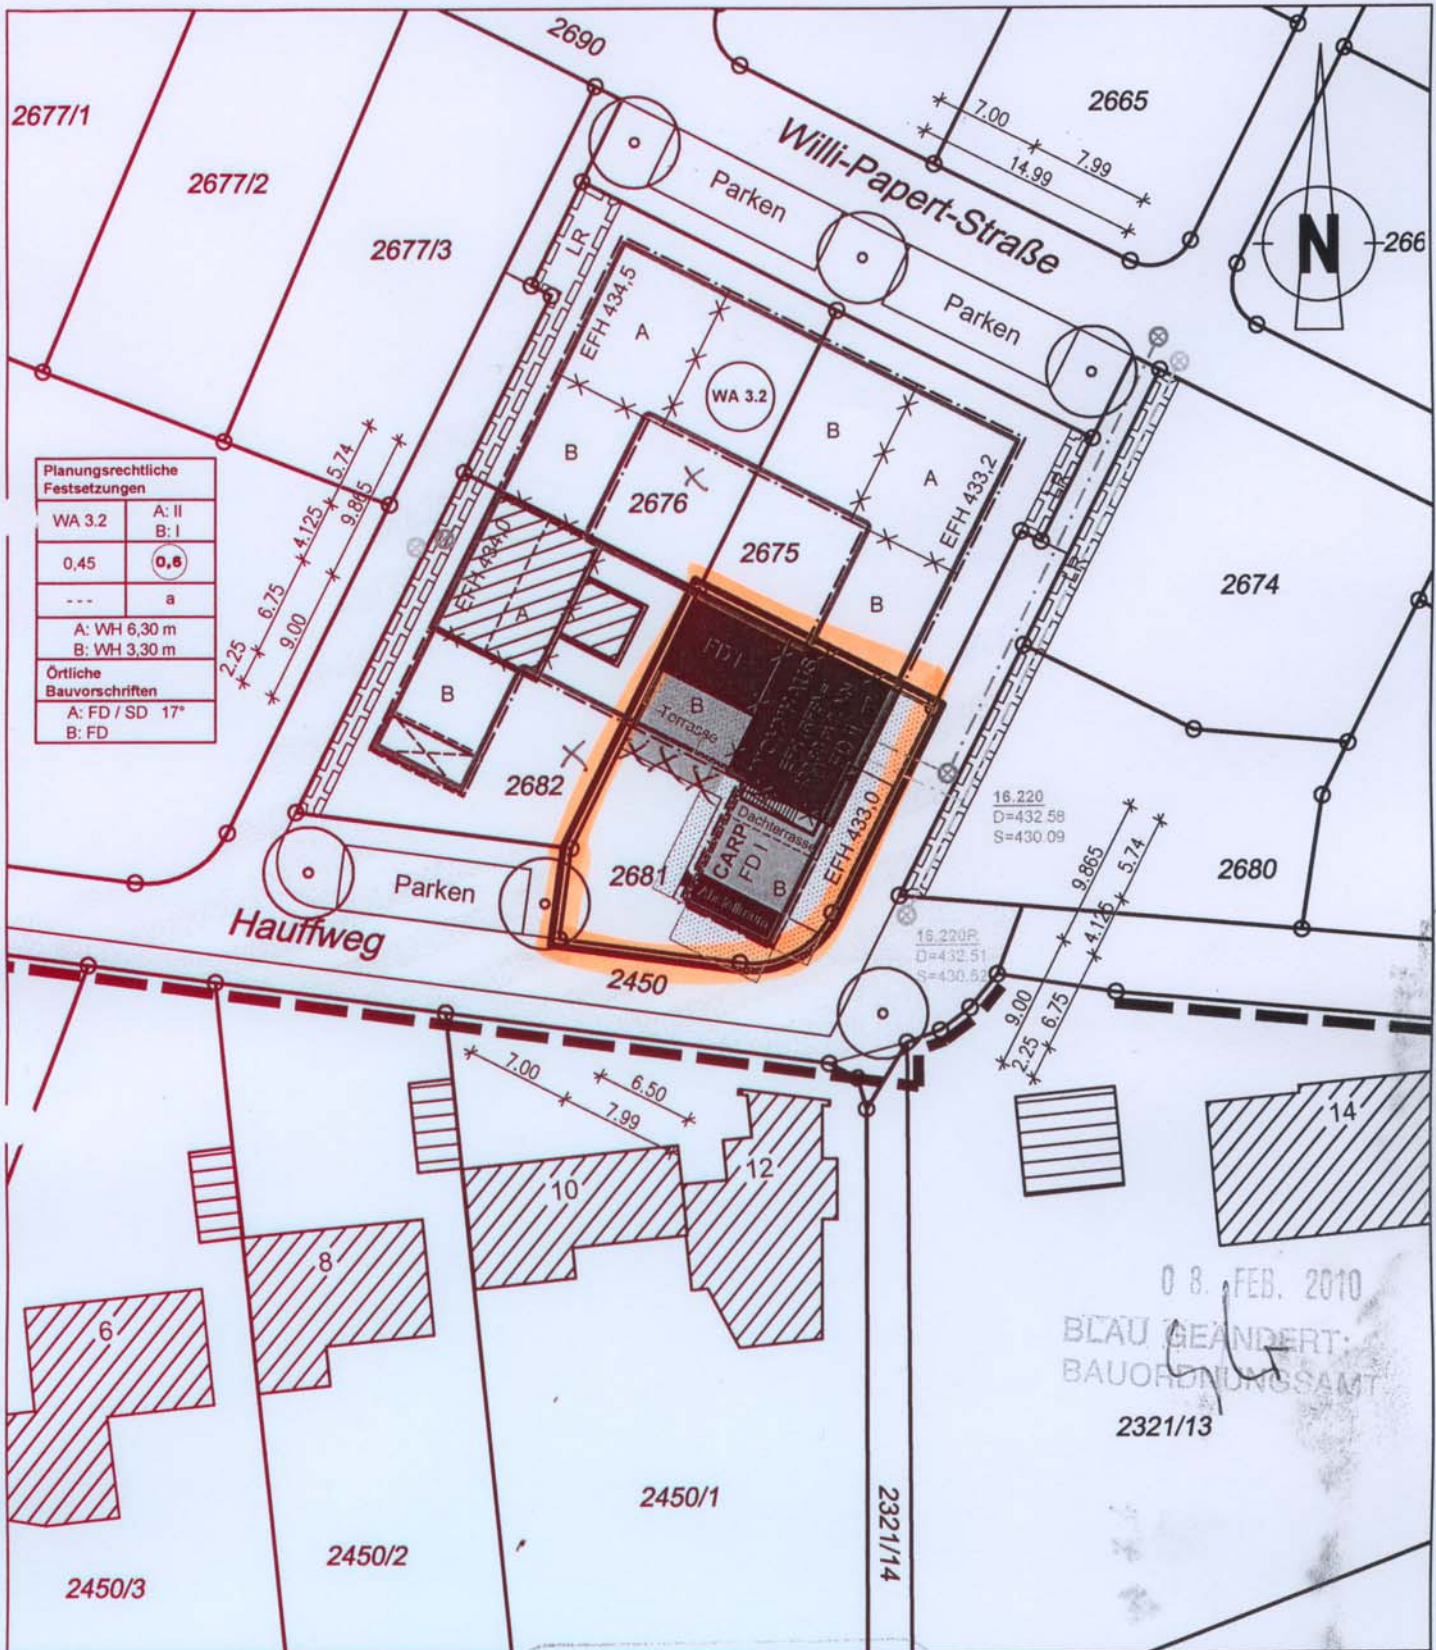

Für evtl. vorhandene unterirdische Leitungen und Bauten jeder Art wird keine Gewähr übernommen.

Ergänzende Gebäudemaße und Entwässerung s. Architektenpläne  
 Kanal aus Bestandsplan der Stadt Ravensburg entnommen  
 Höhen = m ü. NN (DHHN 12)

Maßstab 1:500

AF=2,50 Abstandsflächen

Auszug aus dem Liegenschaftskataster gefertigt und nach § 4 LBOVVO ausgearbeitet.

Berg, den 22.12.2009

*n.A. [Signature]*

08. FEB. 2010  
 BLAU GEÄNDERT  
 BAUORDNUNGSAMT  
 2321/13