

Kohler Ingenieure GbR
 Großobeler Straße 47 * 88276 Berg
 Tel 0751/56109-0 * Fax 0751/56109-22
 info@kohler-ingenieure.de



Auftraggeber: Ortsbauamt Eschach
Bauvorhaben: Fahrbahnbelagserneuerung (2012)
 Bergstraße
 Nördlicher Abschnitt

Kostenberechnung

Umfang der Baumaßnahme:

Baulänge	170 m
Fahrbahnbreite	5,50 m
Gehwegbreite	1,50 m
Fahrbahnfläche	1.025 m²
Gehwegfläche	250 m²
Bordstein	200 m
Großpflaster	150 m
Straßenbeleuchtung	170 m

Fahrbahnaufbau:

Asphaltdeckschicht	4 cm
Asphaltragschicht	10 cm
Frostschuttschicht	46 cm

Gehwegaufbau:

Asphaltdeckschicht	3 cm
Asphaltragschicht	8 cm
Frostschuttschicht	39 cm

Pos. 001 Straßenbauarbeiten nach Kostenberechnung vom 28.02.2012


1 St

105.340,00 €

Berg, den 28.02.2012
 Aufgestellt:

Kohler Ingenieure GbR

Kohler Ingenieure GbR
Großtobeler Straße 47 * 88276 Berg
Tel 0751/56109-0 * Fax 0751/56109-22
info@kohler-ingenieurc.de

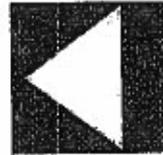

Auftraggeber: Ortsbauamt Eschach
Bauvorhaben: Fahrbahnbelagserneuerung (2012)
Bergstraße
Nördlicher Abschnitt

Pos. 002 Straßenlampen

6 St	500,00 €	3.000,00 €
------	----------	------------

Pos. 003 Ingenieurkosten

1 St		9.660,00 €
------	--	------------


Bruttosumme

118.000,00 €

Anlage
1 Übersichtsplan
1 Kostenberechnung

Berg, den 28.02.2012
Aufgestellt:

Kohler Ingenieure GbR

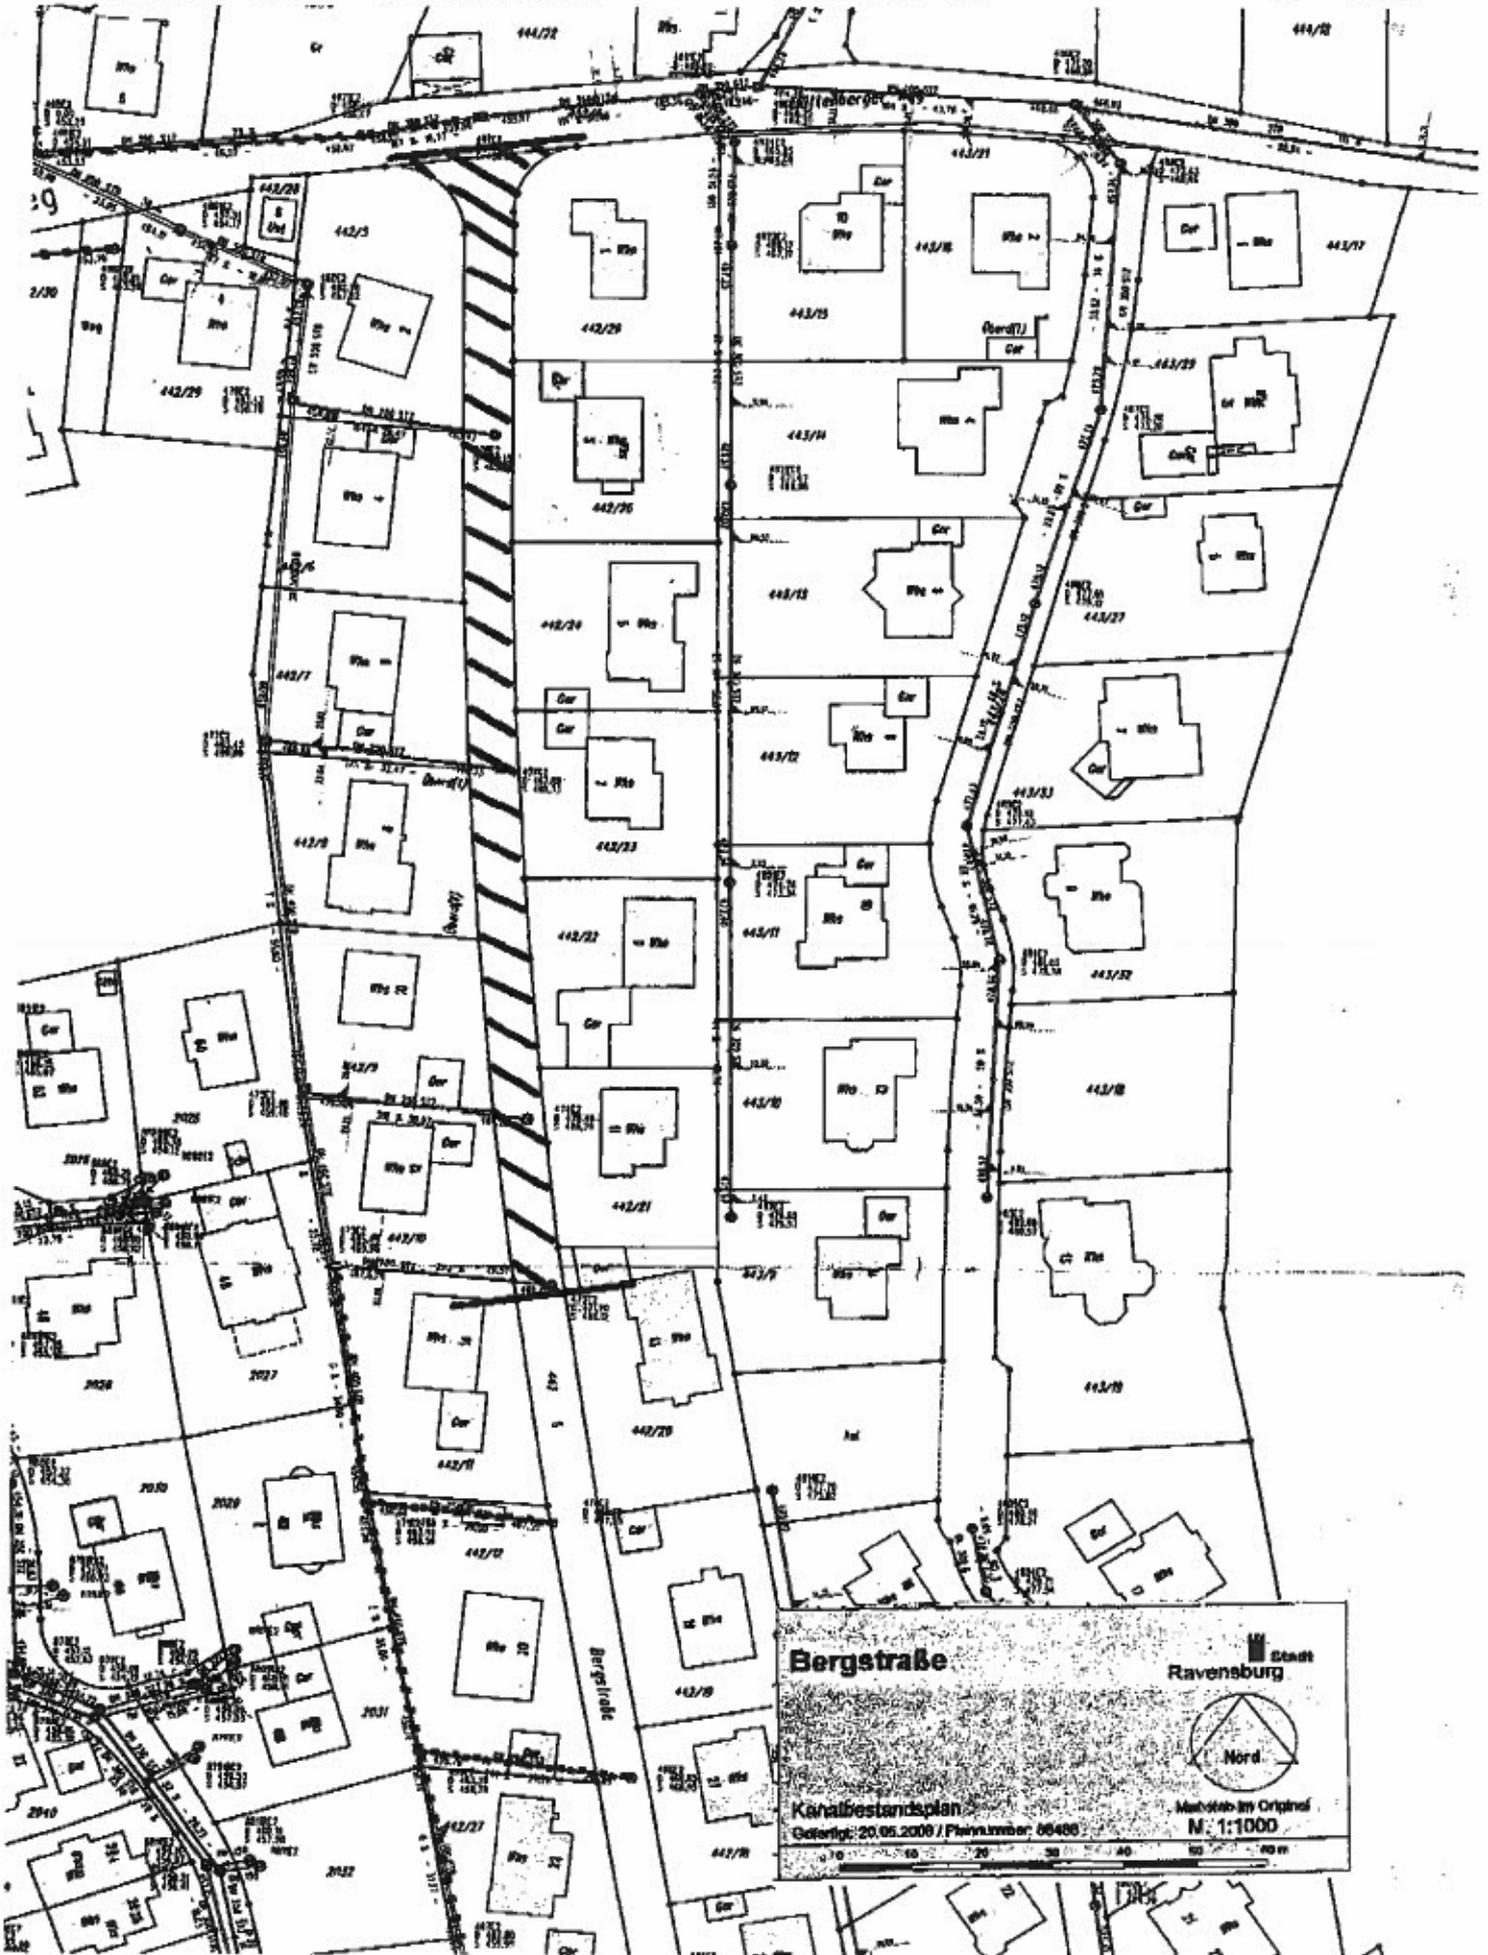

Bergstraße

Stadt Ravensburg

Nord

Kanalbestandsplan
 Datum: 20.05.2008 / Plannummer: 05488

Maßstab im Original
 M: 1:1000