


Stadt Ravensburg
Gmk. Taldorf
Ortst. Oberzell

LAGEPLAN

M 1:500

ZEICHNERISCHER TEIL zum Bauantrag gem. § 4 LBOVVO

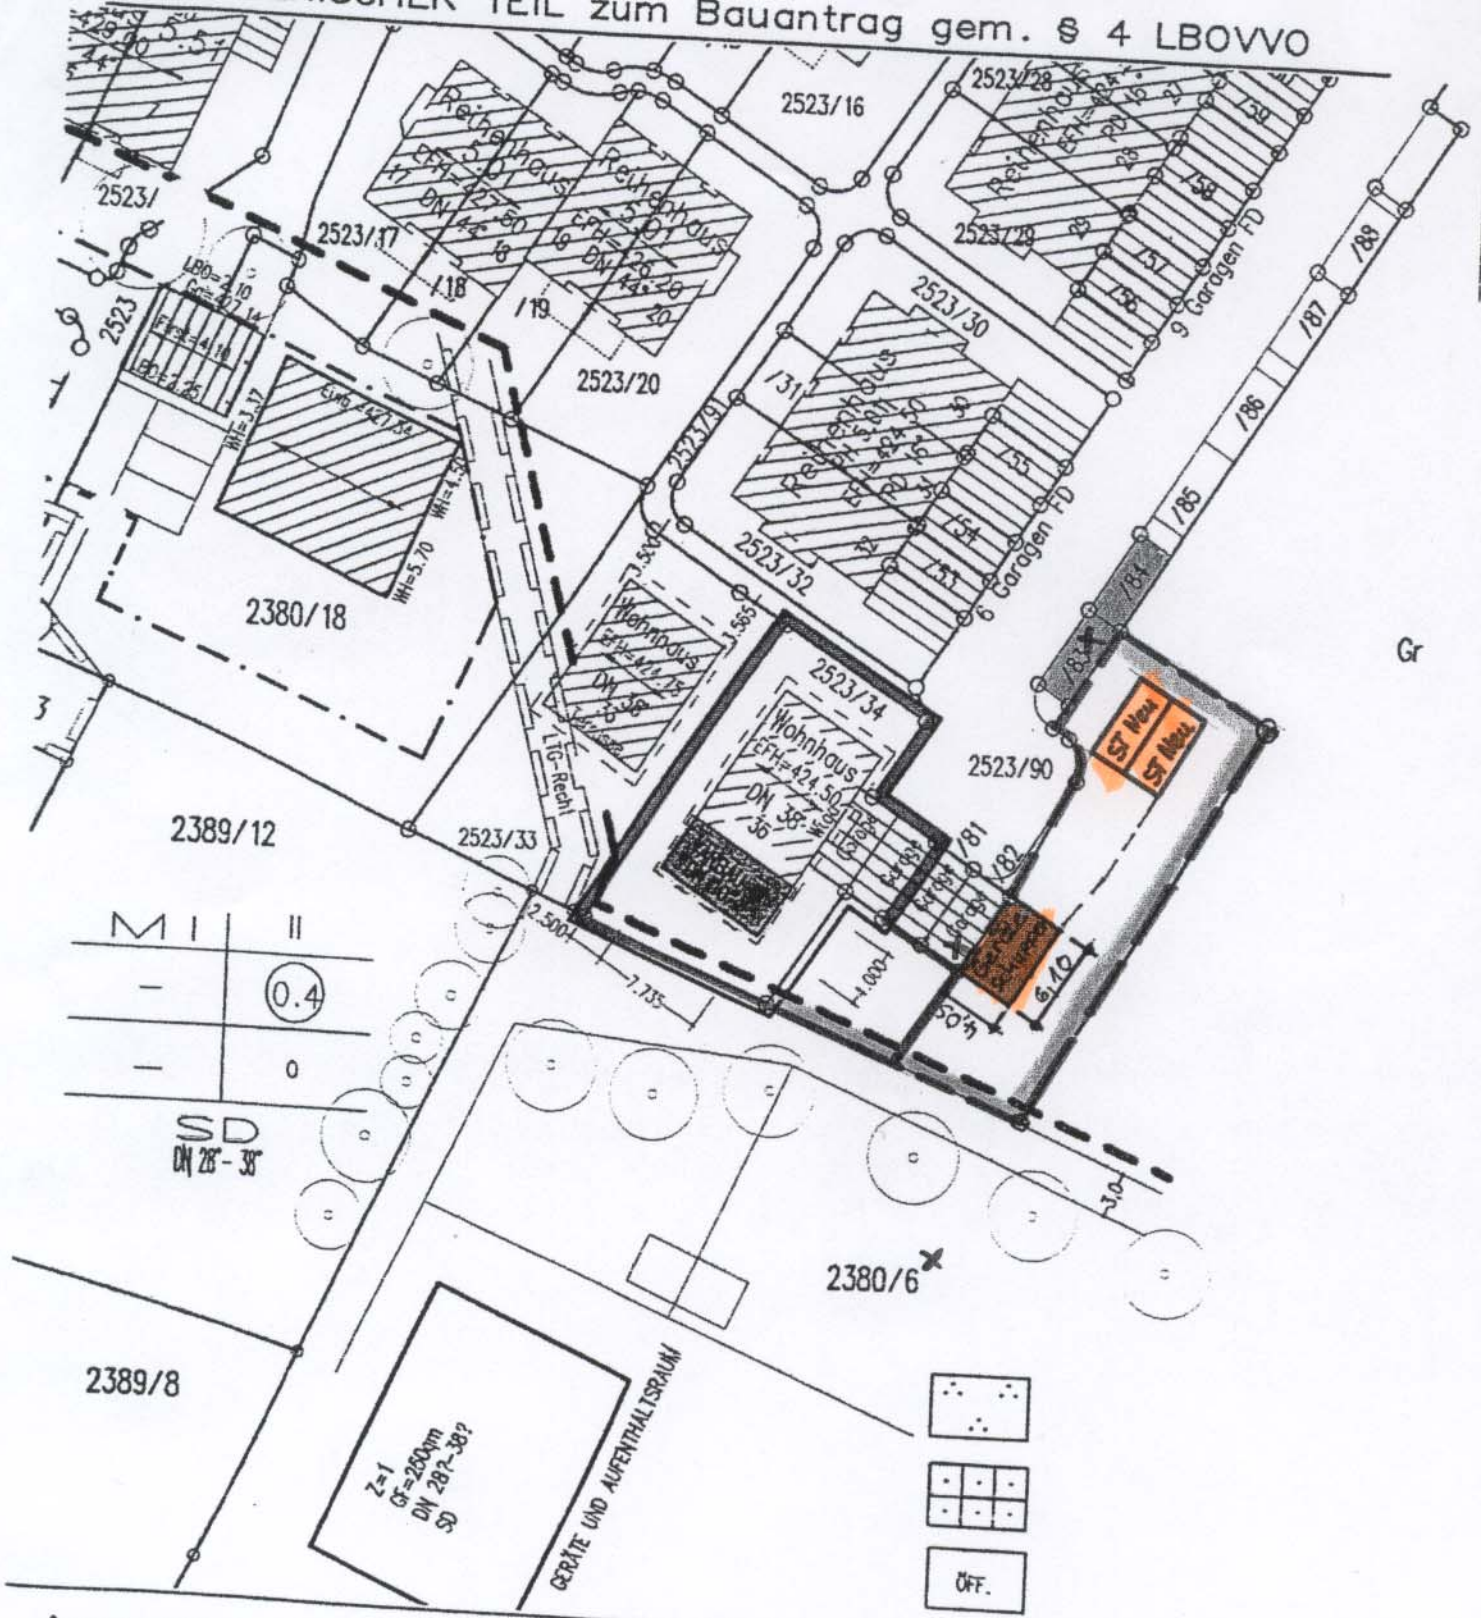

Auszug aus dem Liegenschaftskataster und Einzzeichnung nach § 4 LBOVVO
NEUES HÖHENSYSTEM

Ohne Gewähr für
unterirdische Leitungen
Kanal aus Bestandsplan entnommen!

gefertigt: 24.08.2004

